





Legende




Laubbaum

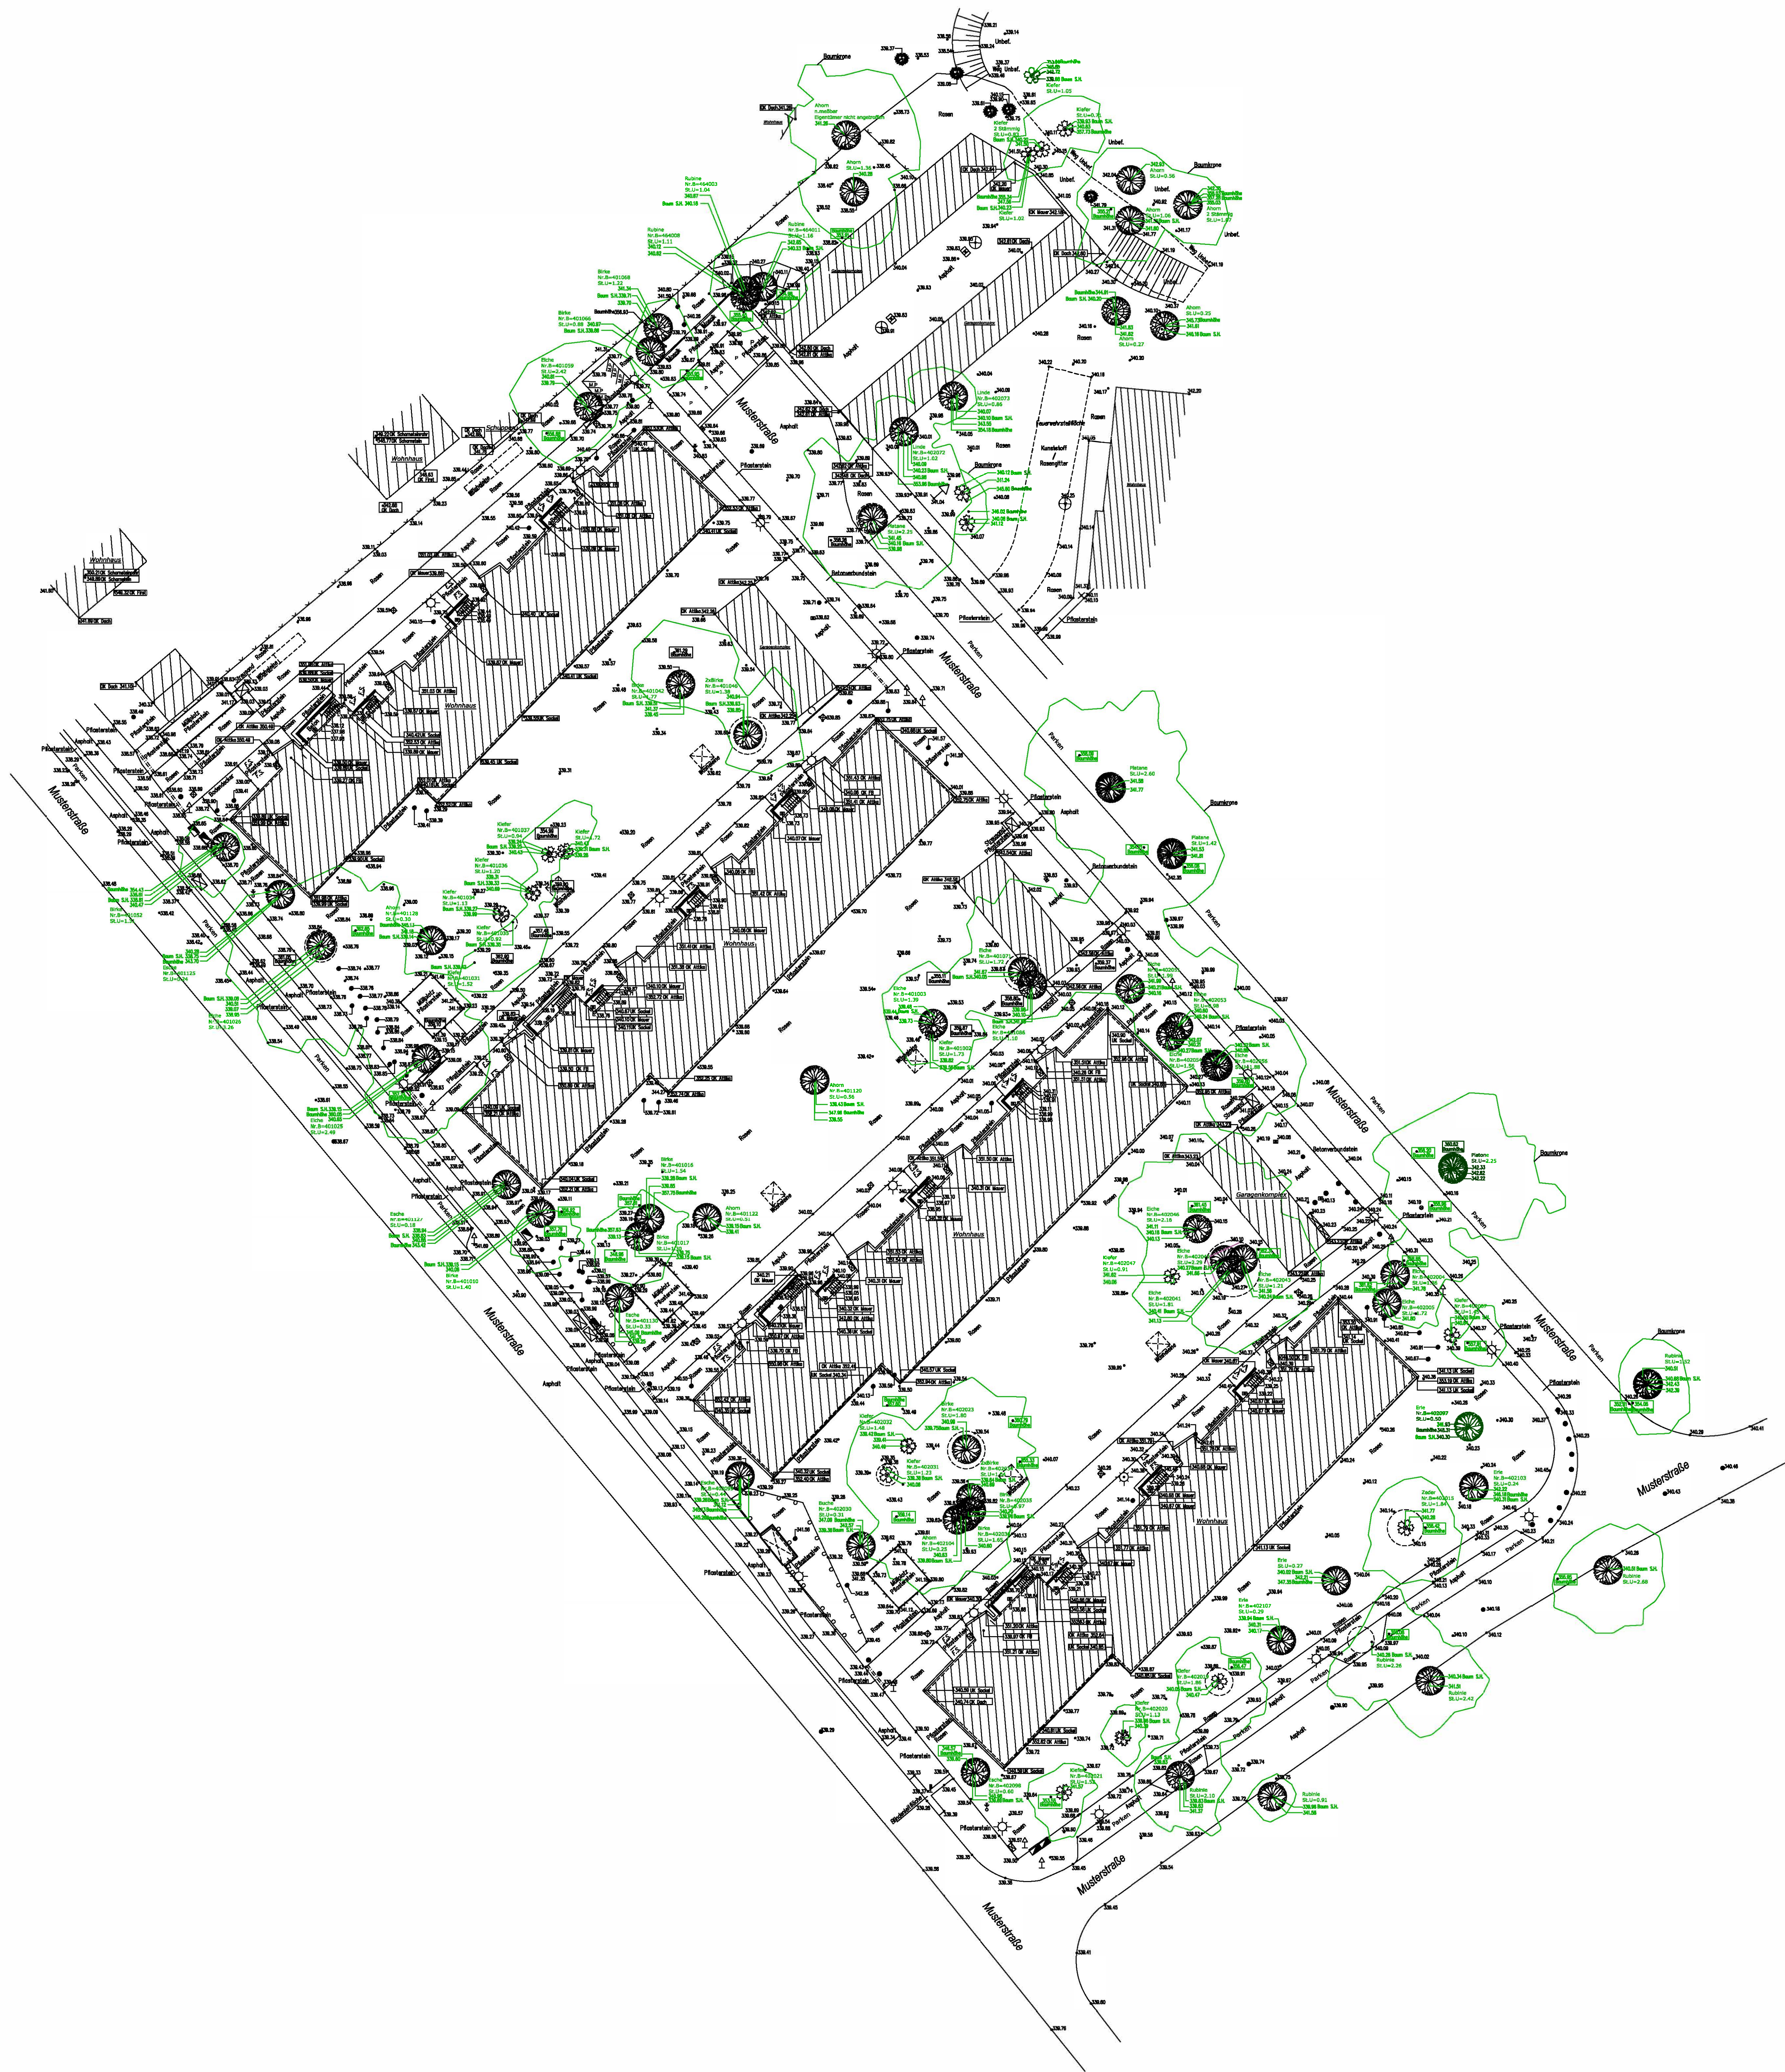


Gebüsch

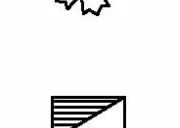

Nadelbaum

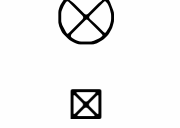


Stromkasten

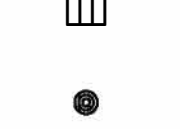


Einstiegschacht, rund




Einstiegschacht, eckig

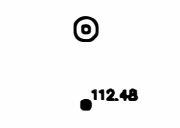


Sinkkasten, Gully

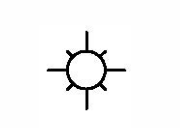


Poller

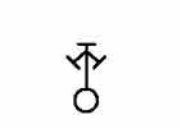


Stahlpfahlmast

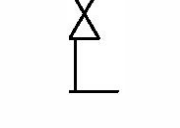


Kataster-/Opuntischacht

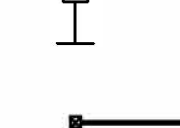

Rammschutz

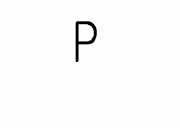


Geländehöhe in Meter

 


Wasserschleier



 Leuchte



Unterflurhydrant

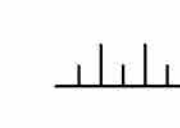

Oberflurhydrant



 
Verkehrszeichen



Ampel




Schranksanlagen



Parkplatz




Regenrinne

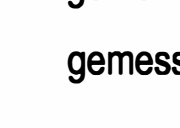

Hecke




Leitplanke, Geländer

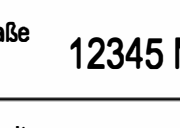

Zaun



 Befestigungsartengrenze




Strassen, Wege

Böschung

Baumkrone

Wurzelbereich

Koordinatenbezug: ETRS89
Höhenbezug: DHHN 2016
gemessen: XXX 2025
gemessener Lageplan: 21.095,73m²

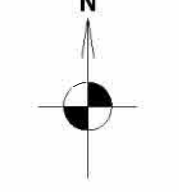

Phase	Bestandsplan	Projekt-Nr.	A2500XXX
Gebäude	Wohngebäude		
Ort/Strasse	12345 Musterstadt, Musterstraße 23		
Planinhalt	Lageplan		
Maßstab	1:300/A0	Datum	XX.XX.2025
Objekt-Nr.		Plan-Nr.	



Vermessen - Scannen - Digitalisieren
www.1000hands.de

